


MCK-4 /, зона 3

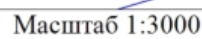

	•	- Часть границы, местоположение которой определено при выполнении кадастровых работ
1	•	- Характерная точка контура здания, сооружения, объекта незавершенного строительства
ИТО	•	- Обозначение характерной точки, местоположение которой не изменилось или было уточнено
	•	- Обозначение новой характерной точки
	—	- Часть границы, сведения ЕГРН о которой позволяют однозначно определить ее положение на местности
	—	- Граница сооружения
	•	- Характерная точка границы земельного участка, сведения о которой отсутствуют в ЕГРН, местоположение которой определено при кадастровых работах (новая характерная точка)
:110	—	- Исправляемый земельный участок
:22	—	- Уточняемый объект недвижимости
:1378	—	- Уточняемый объект недвижимости
47:05:0302001	—	- Номер кадастрового квартала
47:05-7.313 (22)	—	- Территориальная зона 47:05-7.313 — Зона рекреационного назначения
47:05-6.631	—	- Зона с особыми условиями использования территории 47:05-6.631 — Иная зона с особыми условиями использования территории
:11	—	- Кадастровый номер объекта недвижимости
—	—	- Граница земельного участка в составе Единого землепользования
—	—	- Граница кадастрового квартала
—	—	- Граница территориальной зоны
—	—	- Граница зоны с особыми условиями

Схема границ земельных участков

Выносной лист 1

МСК-47, зона 3

47:05-7.56 (4)

47:05-7.72 (3)

47:05-7.48

47:05-6.791

47:05-6.765

47:05-6.869 (10)

47:05-7.72 (2)

47:05-6.802

47:05-7.66 (2)

Масштаб 1:700

Условные обозначения

- Часть границы, местоположение которой определено при выполнении кадастровых работ
- Характерная точка контура здания, сооружения, объекта незавершенного строительства
- Обозначение характерной точки, местоположение которой не изменилось или было уточнено
- Обозначение новой характерной точки
- Часть границы, сведения ЕГРН о которой позволяют однозначно определить ее положение на местности
- Граница сооружения
- Характерная точка границы земельного участка, сведения о которой отсутствуют в ЕГРН, местоположение которой определено при кадастровых работах (новая характерная точка)
- Исправляемый земельный участок
- Уточняемый объект недвижимости

Схема границ земельных участков

- 47:05:0302001

47:05-7.48

47:05-6.765

:300
- Номер кадастрового квартала

- Территориальная зона 47:05-7.48 — Зона рекреационного назначения


- Зона с особыми условиями использования территории 47:05-6.765 — Охранная зона инженерных коммуникаций

- Кадастровый номер объекта недвижимости

- Граница кадастрового квартала

- Граница территориальной зоны

- Граница зоны с особыми условиями

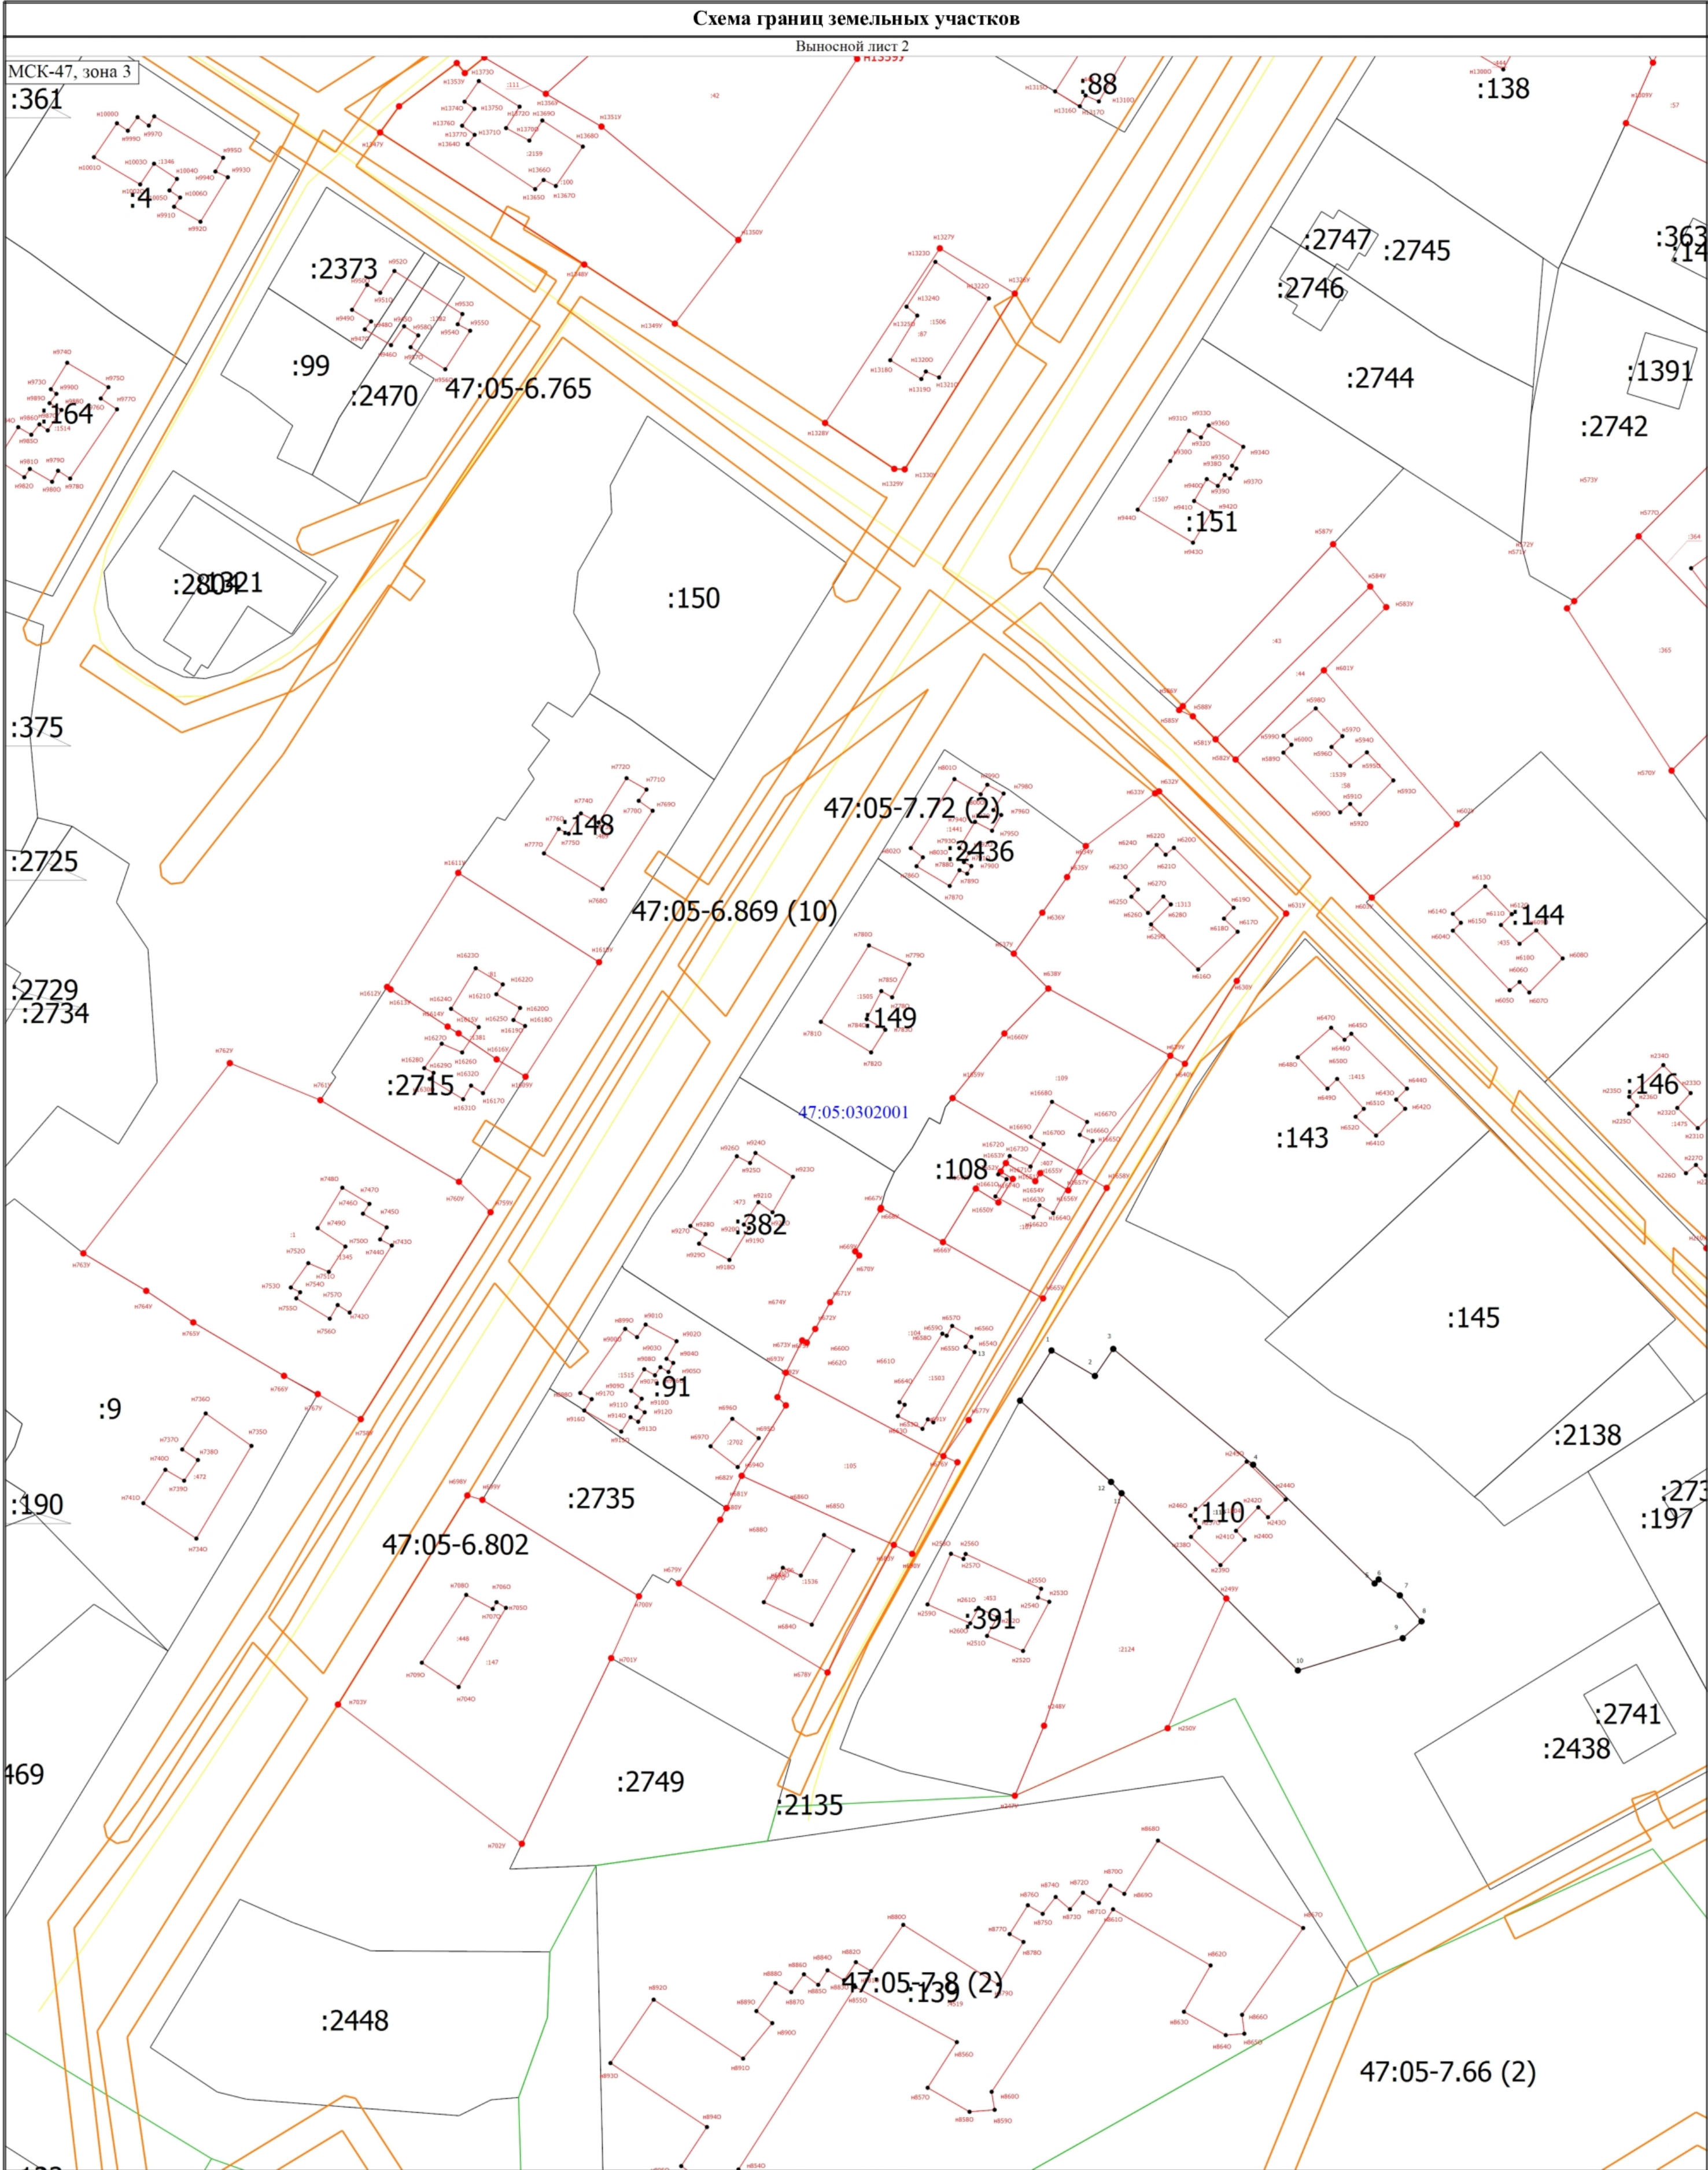

- Условные обозначения
- Часть границы, местоположение которой определено при выполнении кадастровых работ
 - Характерная точка контура здания, сооружения, объекта незавершенного строительства
 - Обозначение характерной точки, местоположение которой не изменилось или было уточнено
 - Обозначение новой характерной точки
 - Часть границы, сведения ЕГРН о которой позволяют однозначно определить ее положение на местности
 - Граница сооружения
 - Часть контура, образованного проекцией существующего в ЕГРН наземного конструктивного элемента здания, сооружения, объекта незавершенного строительства
 - Граница кадастрового квартала
 - Граница территориальной зоны

Схема границ земельных участков

- 47:05-7.8 (2)

47:05-6.765

:2804

:110

:2124

- Граница зоны с особыми условиями

- Характерная точка границы земельного участка, сведения о которой отсутствуют в ЕГРН, местоположение которой определено при кадастровых работах (новая характерная точка)

- Территориальная зона 47:05-7.313 — Зона рекреационного назначения

- Зона с особыми условиями использования территории 47:05-6.685 — Охранная зона инженерных коммуникаций

- Кадастровый номер объекта недвижимости


- Исправляемый земельный участок

- Уточняемый объект недвижимости

Схема границ земельных участков

Выносной лист 3

МСК-47, зона 3 (5)

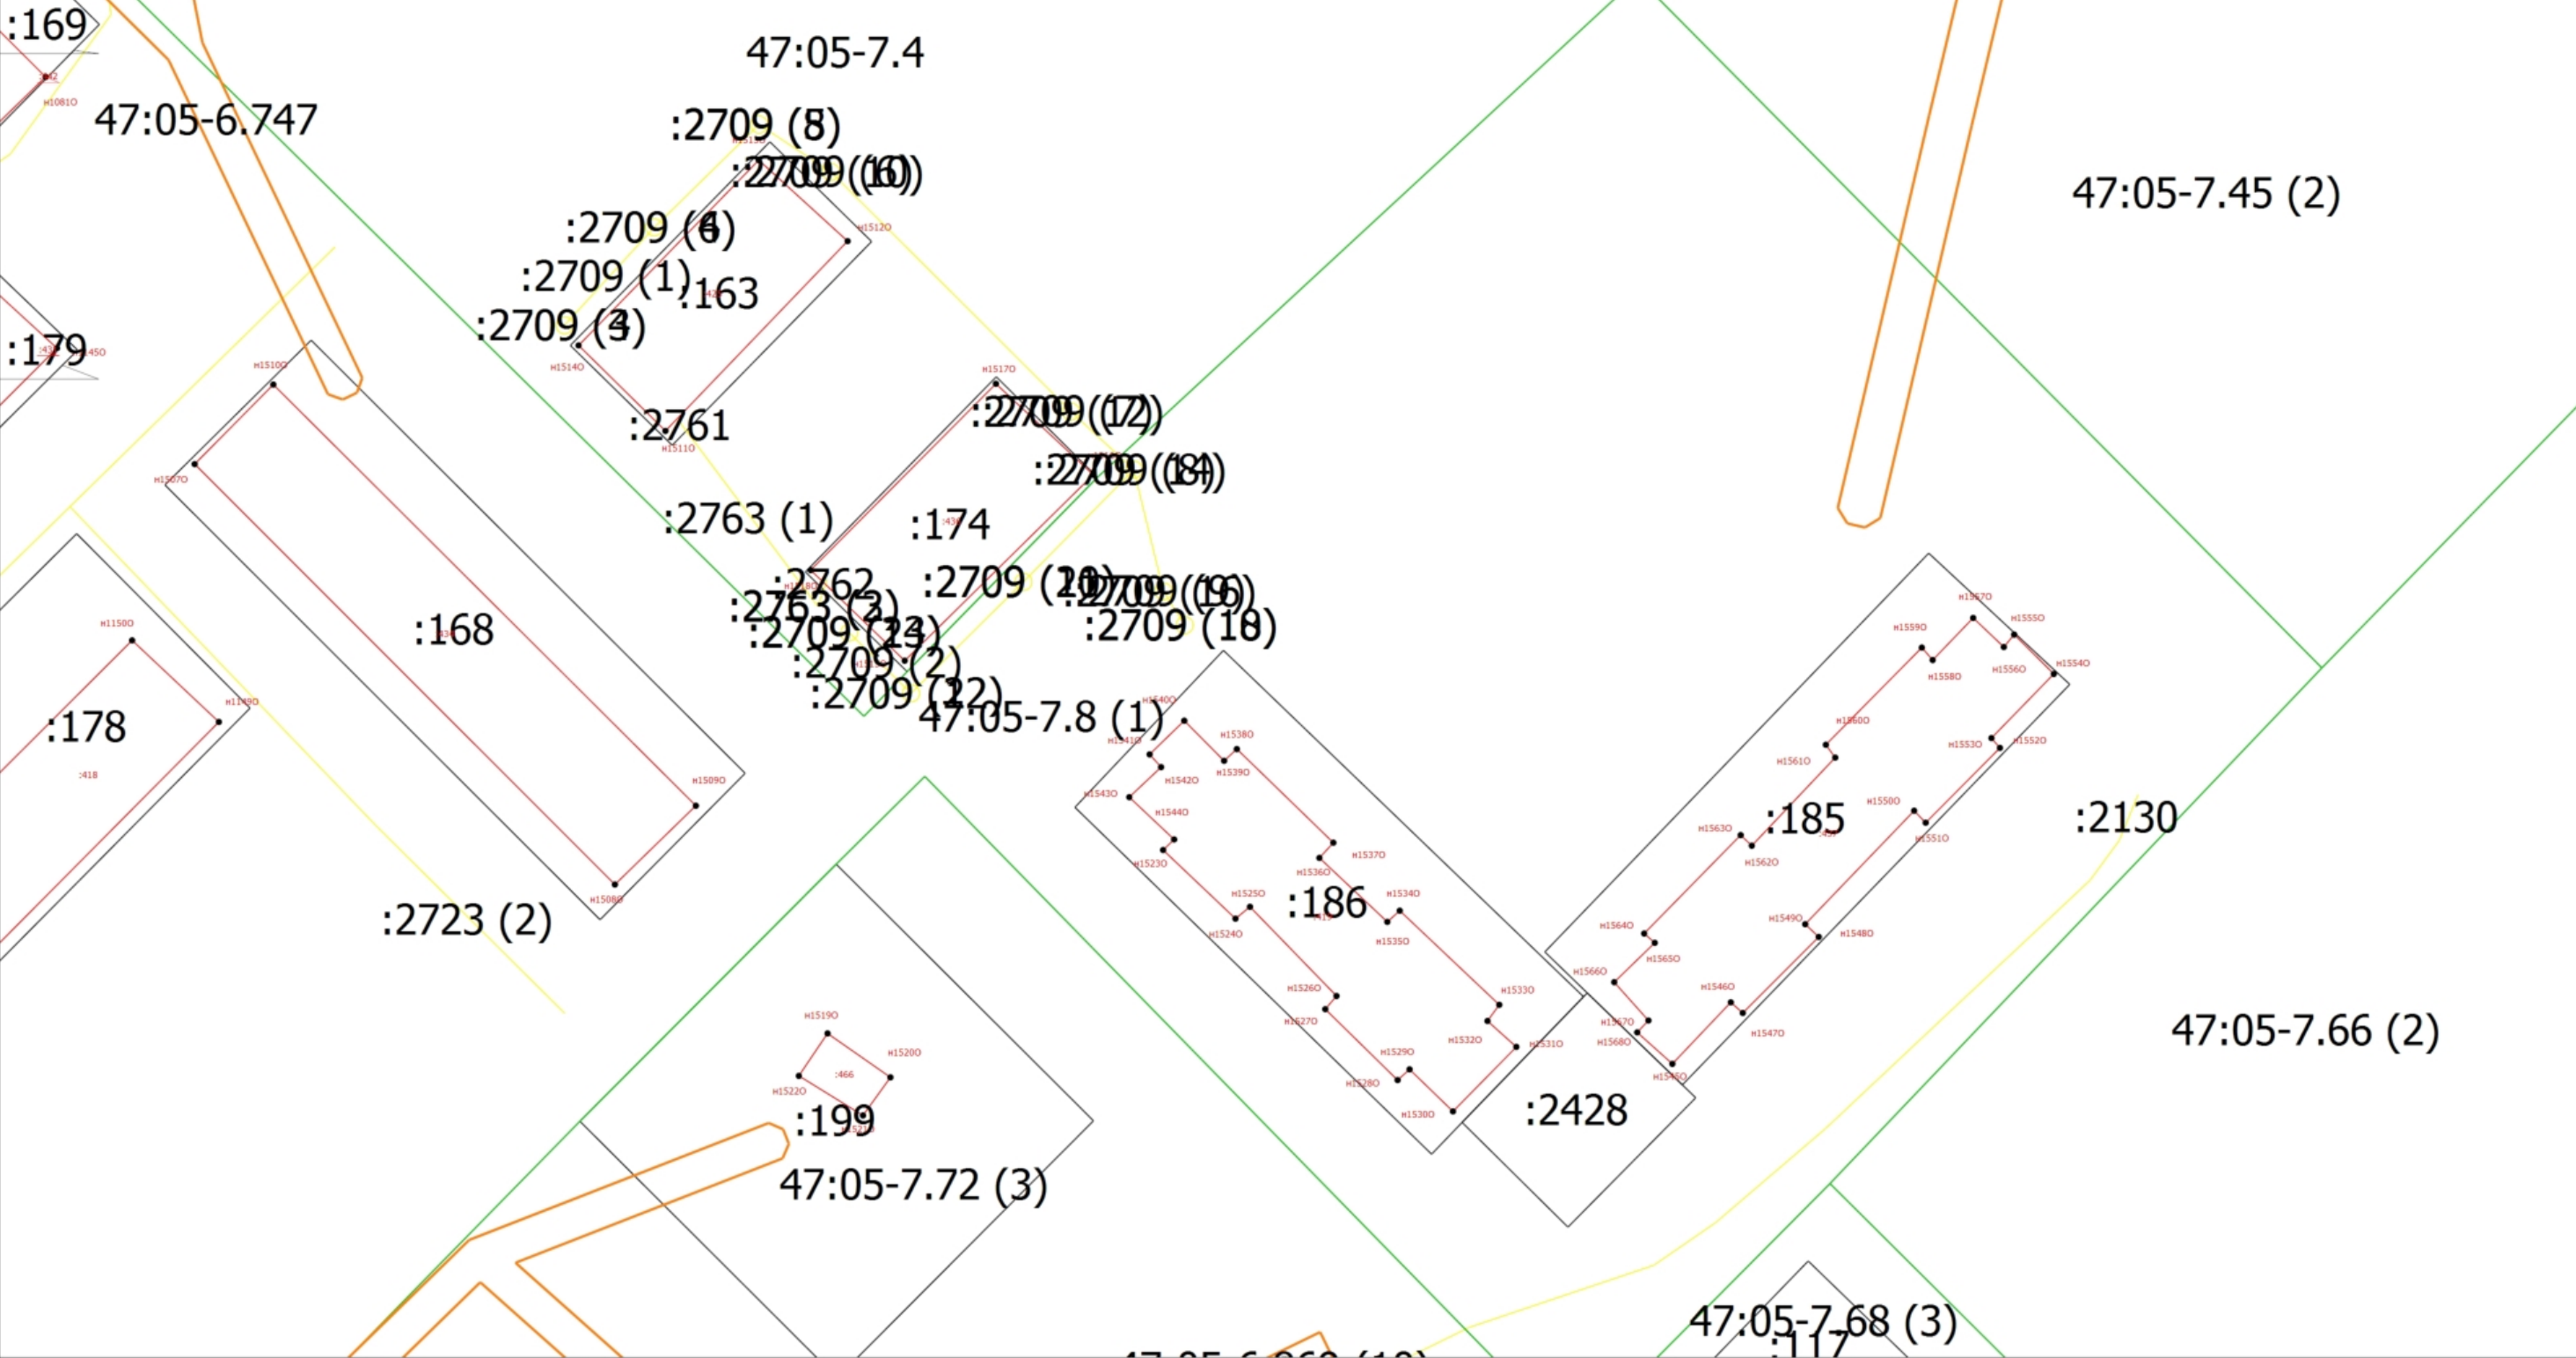

Условные обозначения

- - Характерная точка контура здания, сооружения, объекта незавершенного строительства
- h1O - Обозначение новой характерной точки
- - Граница сооружения

1

- Обозначение характерной точки, местоположение которой не изменилось или было уточнено
- - Часть границы, сведения ЕГРН о которой позволяют однозначно определить ее положение на местности
- - Граница земельного участка в составе Единого землепользования

Схема границ земельных участков

	- Граница кадастрового квартала		- Граница территориальной зоны
	- Граница зоны с особыми условиями		- Характерная точка границы земельного участка, сведения о которой отсутствуют в ЕГРН, местоположение которой определено при кадастровых работах (новая характерная точка)
47:05-7.4	- Территориальная зона 47:05-7.313 — Зона рекреационного назначения	47:05-6.747	- Зона с особыми условиями использования территории 47:05-6.685 — Охранная зона инженерных коммуникаций
:179	- Кадастровый номер объекта недвижимости	:442	- Уточняемый объект недвижимости
:2709 (1)	- Обозначение контура сооружения		

Выносной лист 4

:2449

47:05-6.801

47:05-7.45 (1)

:156

1:55

:10

:18

:180

47:05-7.39

~~47:05-6.765~~

:135

:7

:20

:1950

:2452

47:05-7.45 (3)

47:05-6.685

:2131

:82

47:05-6.869 (10)

47:05-7.72 (2)

:61

:3

~~12980~~
:138

.3622444

:361

Масштаб 1:700

Условные обозначения

- | | |
|---|--|
| | - Часть границы, местоположение которой определено при выполнении кадастровых работ |
| 1 | - Обозначение характерной точки, местоположение которой не изменилось или было уточнено |
| | - Часть границы, сведения ЕГРН о которой позволяют однозначно определить ее положение на местности |
| | - Граница кадастрового квартала |
| | - Граница зоны с особыми условиями |

- | | |
|-------------|--|
| • | - Характерная точка контура здания, сооружения, объекта незавершенного строительства |
| n10 | - Обозначение новой характерной точки |
| | - Граница сооружения |
| | - Граница территориальной зоны |
| • | - Характерная точка границы земельного участка, сведения о которой отсутствуют в ЕГРН, местоположение которой определено при кадастровых работах (новая характерная точка) |
| 47:05-6.685 | - Зона с особыми условиями использования территории 47:05-6.685 — Охранная зона инженерных коммуникаций |
| 22 | - Уточняемый объект недвижимости |

-
- Схема границ земельных участков. Выносной лист 5. МСК-47, зона 3. Масштаб 1:700.
- Условные обозначения
- | | | | |
|---|--|-----|--|
| — | - Часть границы, местоположение которой определено при выполнении кадастровых работ | • | - Характерная точка контура здания, сооружения, объекта незавершенного строительства |
| 1 | - Обозначение характерной точки, местоположение которой не изменилось или было уточнено | h10 | - Обозначение новой характерной точки |
| — | - Часть границы, сведения ЕГРН о которой позволяют однозначно определить ее положение на местности | — | - Граница сооружения |

Схема границ земельных участков

- | | | | |
|-------------|--|------------|---|
| | - Граница земельного участка в составе Единого землепользования | | - Граница кадастрового квартала |
| | - Граница территориальной зоны | | - Граница зоны с особыми условиями |
| | - Характерная точка границы земельного участка, сведения о которой отсутствуют в ЕГРН, местоположение которой определено при кадастровых работах (новая характерная точка) | 47:05-7.48 | - Территориальная зона 47:05-7.313 — Зона рекреационного назначения |
| 47:05-6.791 | - Зона с особыми условиями использования территории 47:05-6.685 — Охранная зона инженерных коммуникаций | :11 | - Кадастровый номер объекта недвижимости |
| :68 | - Уточняемый объект недвижимости | | |