


Схема границ земельных участков

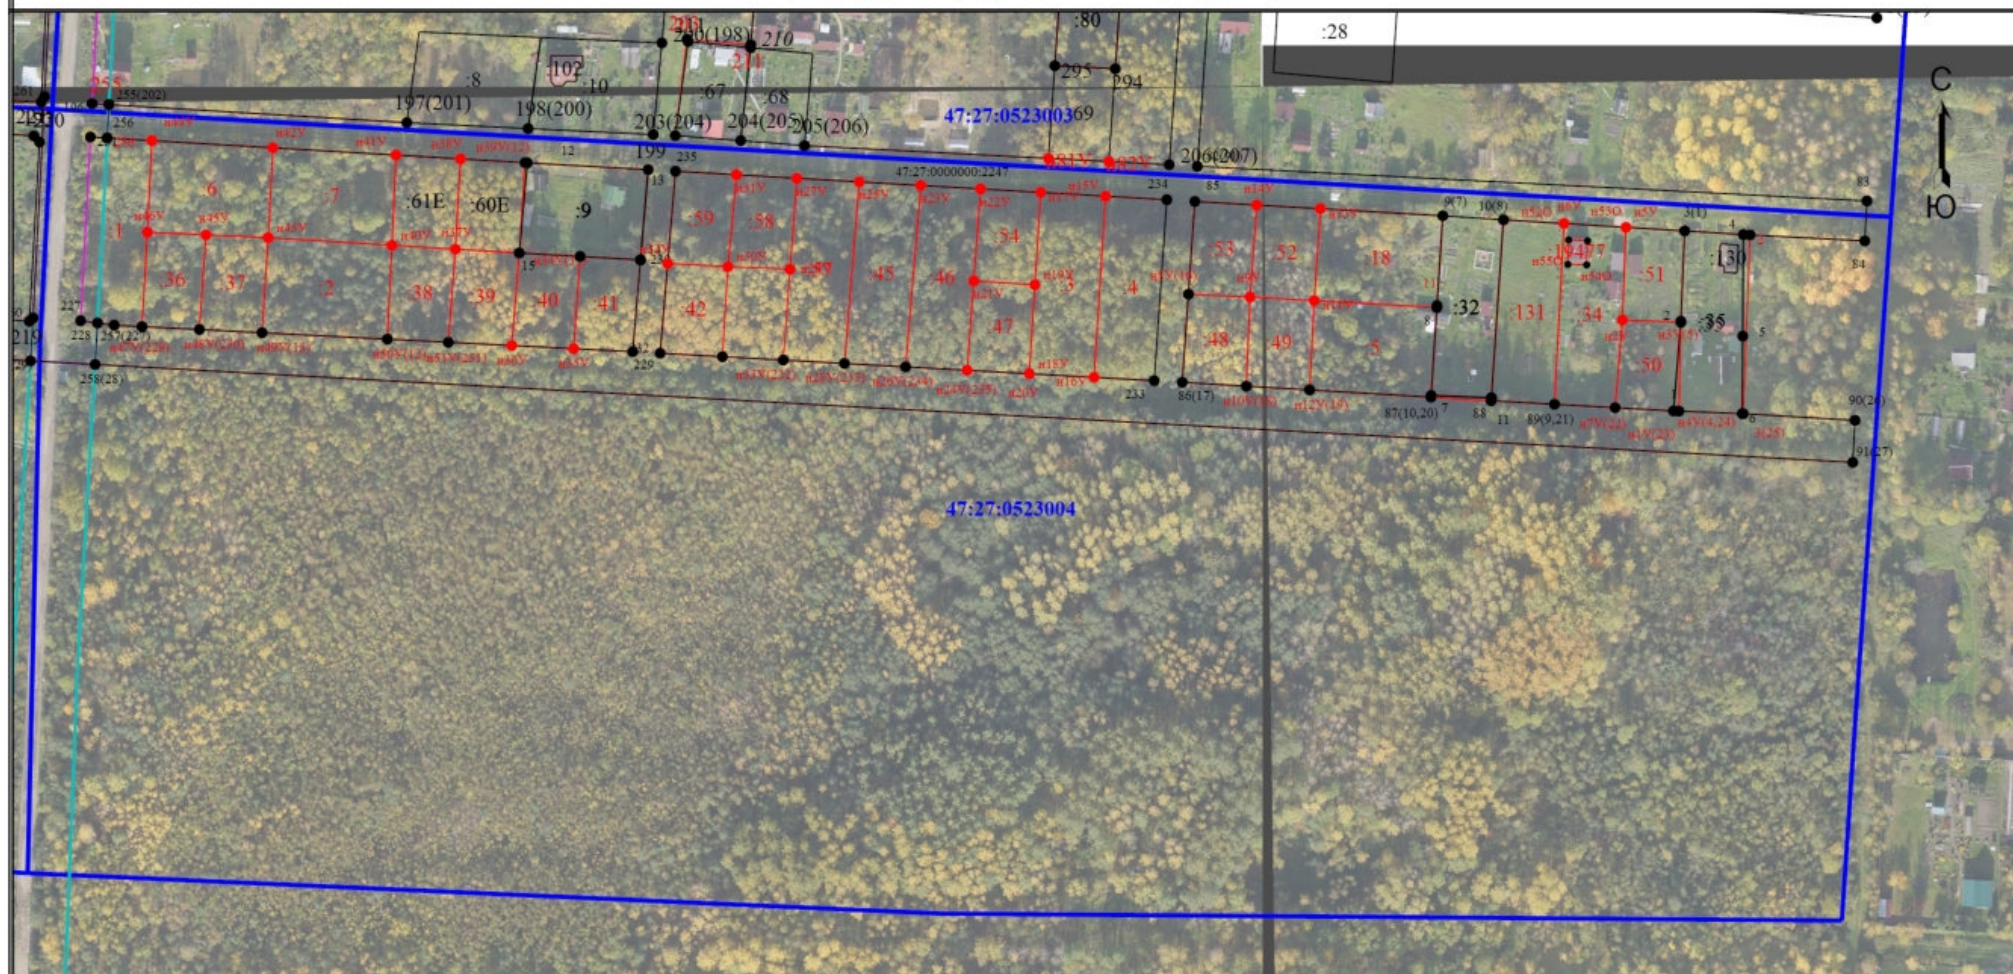


Условные обозначения

- | | | | |
|--|--|--|--|
| | - Часть границы, местоположение которой определено при выполнении кадастровых работ | | - Характерная точка контура здания, сооружения, объекта незавершенного строительства |
| | - Уточняемый земельный участок | | - Часть границы, сведения ЕГРН о которой позволяют однозначно определить ее положение на местности |
| | - Часть контура, образованного проекцией вновь образованного наземного конструктивного элемента здания, сооружения, объекта незавершенного строительства | | - Граница кадастрового квартала |
| | - Граница зоны с особыми условиями | | - Характерная точка границы земельного участка, сведения о которой отсутствуют в ЕГРН, местоположение которой определено при кадастровых работах (новая характерная точка) |
| | - Номер кадастрового квартала | | |

456

20 100 12

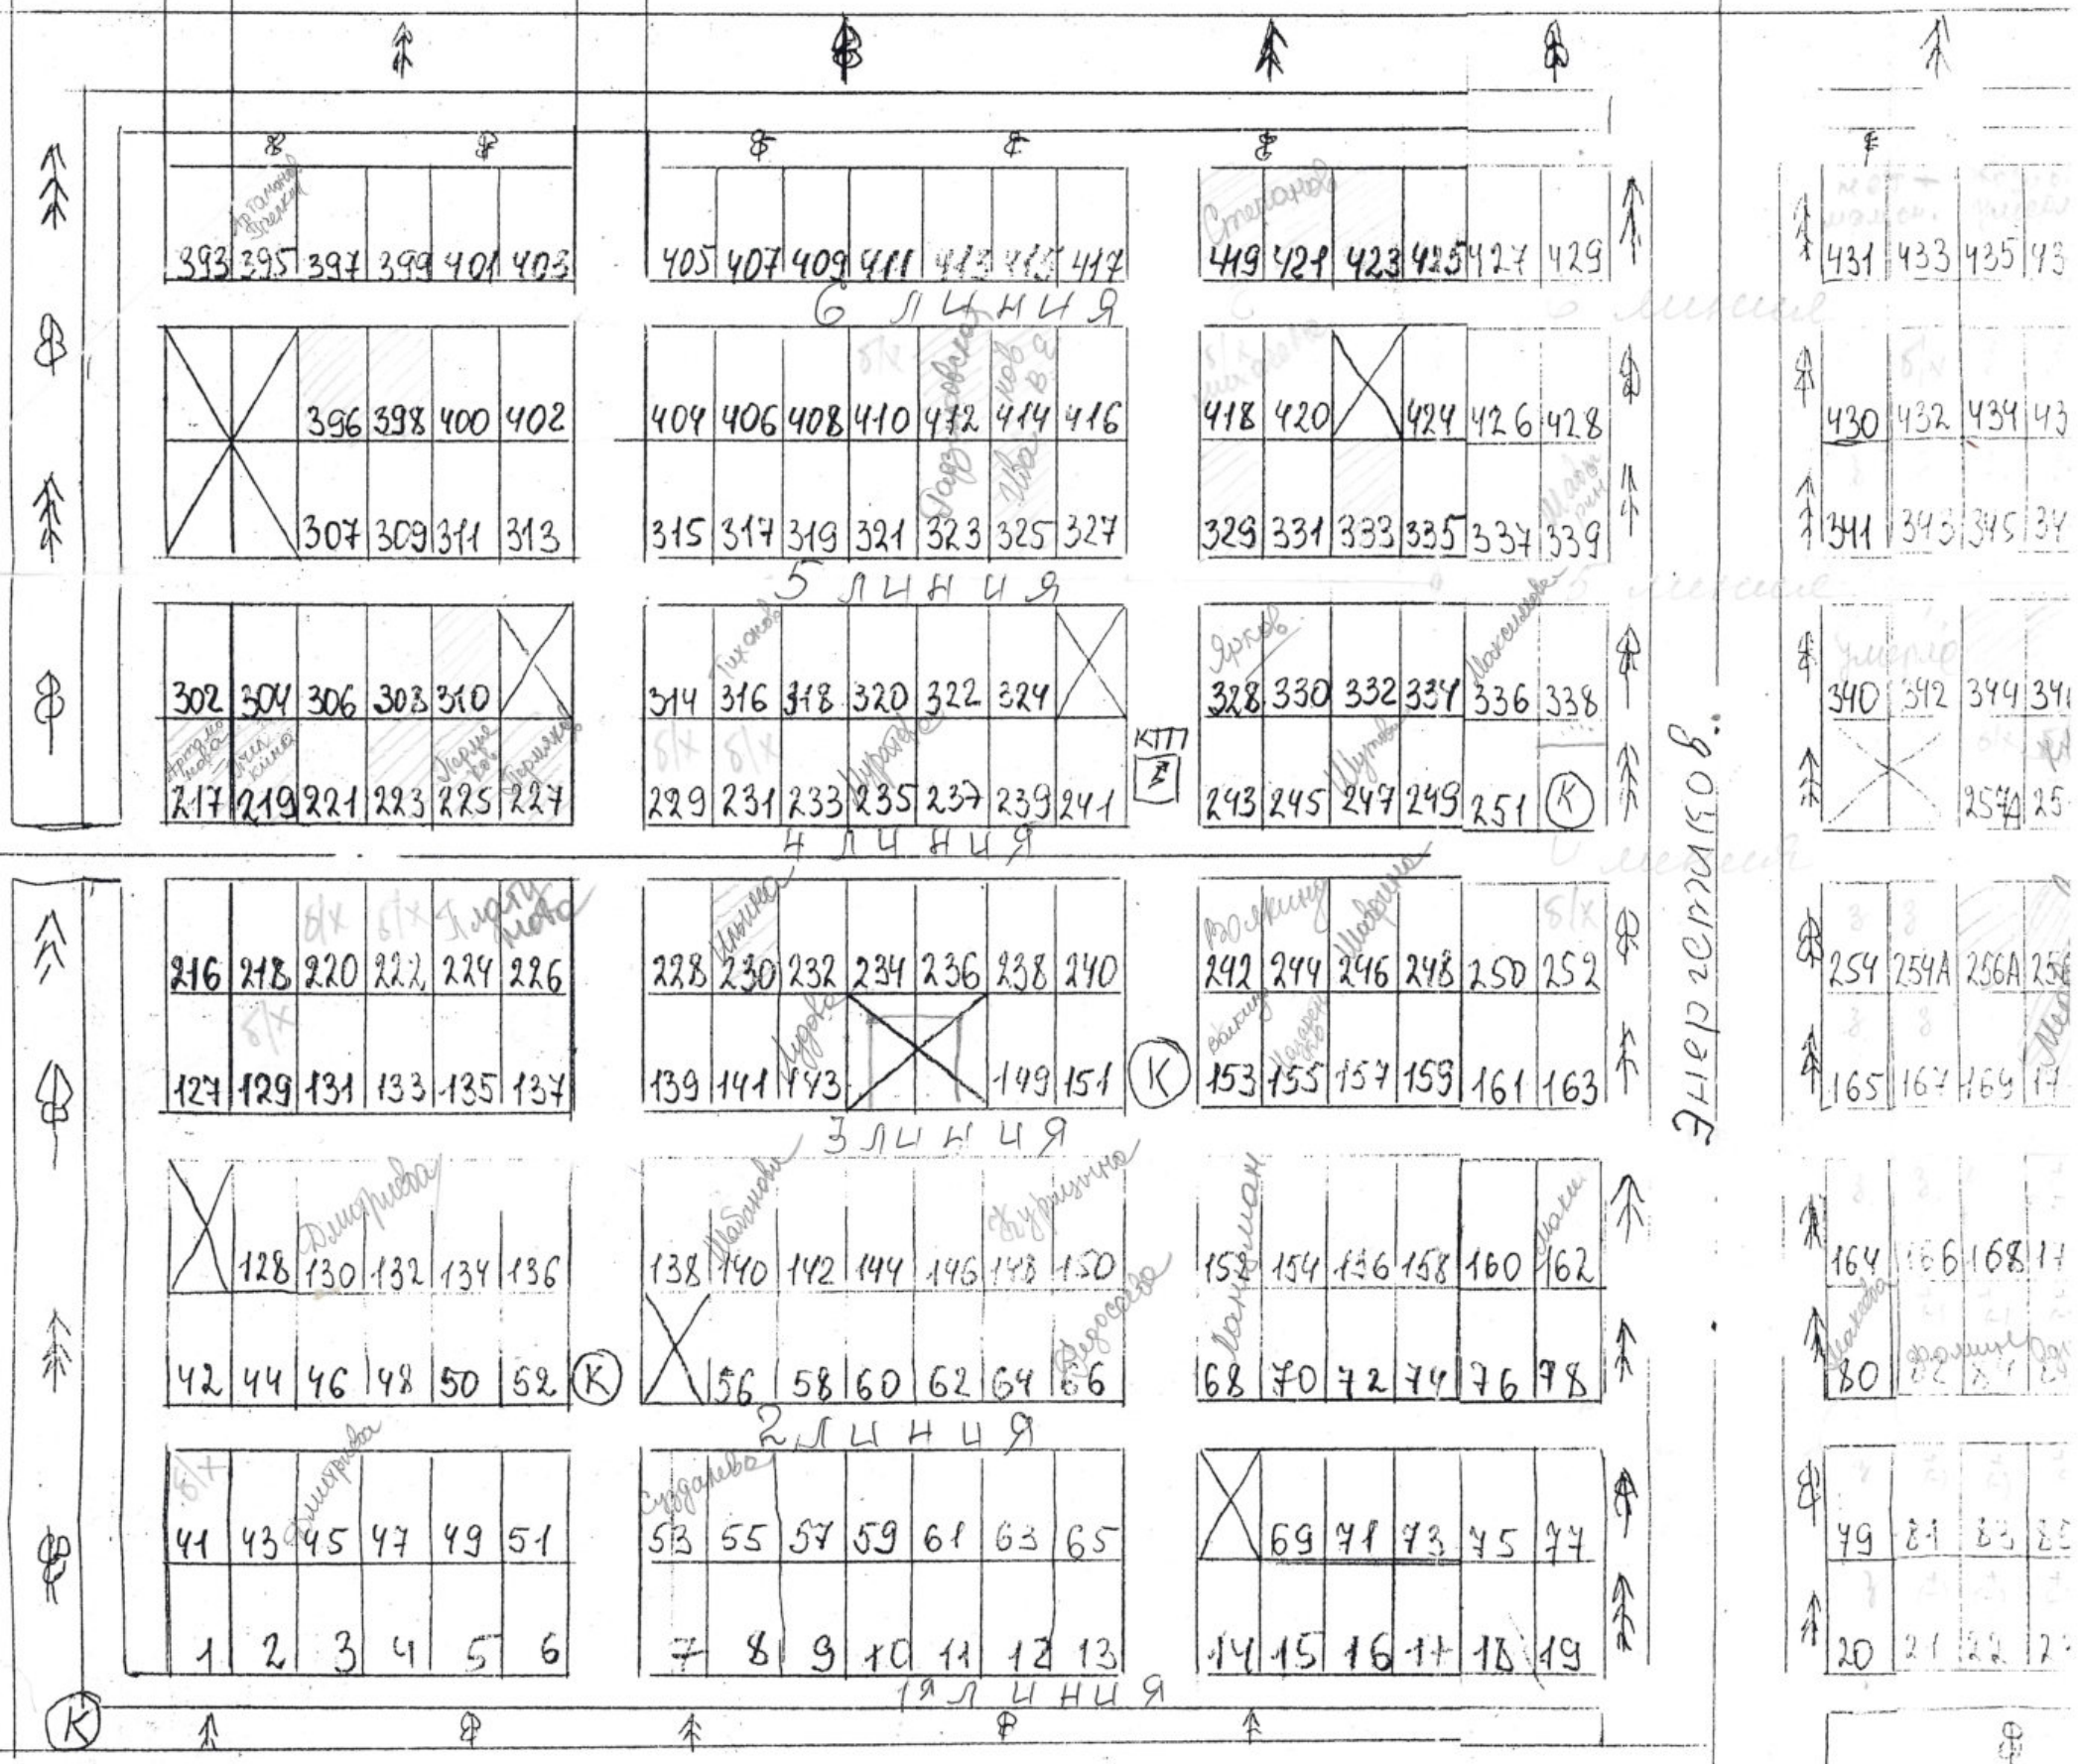

Расчет дорог и лесонасаждений

1. Дорога 30 м общ. длиной 446 м площадью 1.34 га
2. Дороги по 15 м общ. длиной 892 м площадью 1.34 га
3. 11 дорог по 12 м общ. длиной 7932 м площадью 9.52 га
4. 1 дорога 10 м общ. длиной 417 м площадью 0.417 га

Итого: Длина 9687 м площадь 12.62 га
Площадь зеленых насаждений 4.72 га

Условные

(К) —

⊗ —

КТП —

⬆ —

⊕ —

По.

91.

605

↑								↑								↑								↑								↑								↑							
↑								↑								↑								↑								↑								↑							
↑	

основные обозначения

Исполнительная схема
на 1984г.

- КОЛОНКА
- пожарный водоём
- подстанция
- ЗЕЛЁНАЯ ЗОНА

Согласовано

Изм.	Лист	Докун.	Подпись	Дата	Объединение „Союз“ Фрунзенского р-она с-петербург				
Нач. зр.					Пен. план уч-ка №9 садоводства „Союз“ в киришском р-не Лен. обл.	Литер	Лист	Листов	
Исполн.									
					M 1:2000				

Получено 21. 08. 01. *excessu*
Председатель *Рул-*
С.Т. Соколов
1. Канцелярия