

Схема границ земельных участков

Масштаб 1:4000

Схема границ земельных участков

Условные обозначения

- | | |
|--------------------|--|
| | - Часть границы, местоположение которой определено при выполнении кадастровых работ |
| • | - Характерная точка границы земельного участка, сведения ЕГРН о которой соответствуют требованиям, установленным в соответствии с частью 13 статьи 22 Федерального закона от 13 июля 2015 г. N 218-ФЗ "О государственной регистрации недвижимости" |
| • | - Характерная точка контура здания, сооружения, объекта незавершенного строительства |
| • | - Характерная точка границы, сведения о которой позволяют однозначно определить ее положение на местности |
| 47:03-7.195 | - Территориальная зона 47:03-7.195 — Жилая зона |
| 47:03-6.2158 | - Зона с особыми условиями использования территории 47:03-6.2120 — Прибрежная защитная полоса |
| 1(459) | - Обозначение характерной точки, местоположение которой не изменилось или было уточнено |
| 255 | - Обозначение ликвидируемой характерной точки |
| n1У | - Обозначение новой характерной точки |
| :665E | - Кадастровый номер земельного участка |
| :1884 | - Исправляемый земельный участок |
| :249 | - Уточняемый земельный участок |
| 47:03:1207002-17.1 | - Обозначение публичного сервитута |
| :1842 | - Кадастровый номер здания |
| :3216 | - Кадастровый номер сооружения |
| :2074 | - Кадастровый номер объекта незавершенного строительства |
| :20282 | - Уточняемый объект незавершенного строительства |
| :10029 | - Уточняемое здание |
| :612 (1) | - Обозначение контура земельного участка |
| :2143 (1) | - Обозначение контура здания |
| :11403 (1) | - Обозначение контура сооружения |
| | - Часть границы, сведения ЕГРН о которой позволяют однозначно определить ее положение на местности |
| | - Часть контура, образованного проекцией вновь образованного наземного конструктивного элемента здания, сооружения, объекта незавершенного строительства |
| | - Часть контура, образованного проекцией существующего в ЕГРН наземного конструктивного элемента здания, сооружения, объекта незавершенного строительства |
| | - Граница кадастрового квартала |
| | - Граница территориальной зоны |
| | - Граница зоны с особыми условиями |
| • | - Характерная точка границы земельного участка, сведения о которой отсутствуют в ЕГРН, местоположение которой определено при кадастровых работах (новая характерная точка) |
| 47:03-8.40 | - Территория объекта культурного наследия 47:03-8.40 — Территория объекта культурного наследия |
| :1630 | - Уточняемое сооружение |
| :133/1 | - Кадастровый номер части земельного участка |

Выносной лист 1



Масштаб 1:2000

Схема границ земельных участков

Условные обозначения

- Часть границы, местоположение которой определено при выполнении кадастровых работ
- - Характерная точка границы земельного участка, сведения ЕГРН о которой соответствуют требованиям, установленным в соответствии с частью 13 статьи 22 Федерального закона от 13 июля 2015 г. N 218-ФЗ "О государственной регистрации недвижимости"
- - Характерная точка контура здания, сооружения, объекта незавершенного строительства
- - Характерная точка границы, сведения о которой позволяют однозначно определить ее положение на местности
- 47:03-7.482 (69) - Территориальная зона 47:03-7.195 — Жилая зона
- 47:03-6.2165 - Зона с особыми условиями использования территории 47:03-6.2120 — Прибрежная защитная полоса
- 1(459) - Обозначение характерной точки, местоположение которой не изменилось или было уточнено
- ~~255~~ - Обозначение ликвидируемой характерной точки
- ~~н1У~~ - Обозначение новой характерной точки
- ~~665E~~ - Кадастровый номер земельного участка
- :101 - Исправляемый земельный участок
- ~~13~~ - Уточняемый земельный участок
- ~~1948~~ - Кадастровый номер здания
- ~~3203~~ - Кадастровый номер сооружения
- ~~2398~~ - Кадастровый номер объекта незавершенного строительства
- :10094 - Уточняемое здание
- ~~1115 (1)~~ - Обозначение контура здания
- ~~3266 (1)~~ - Обозначение контура сооружения
- Часть границы, сведения ЕГРН о которой позволяют однозначно определить ее положение на местности
- Часть контура, образованного проекцией вновь образованного наземного конструктивного элемента здания, сооружения, объекта незавершенного строительства
- Часть контура, образованного проекцией существующего в ЕГРН наземного конструктивного элемента здания, сооружения, объекта незавершенного строительства
- Граница кадастрового квартала
- Граница территориальной зоны
- Граница зоны с особыми условиями
- - Характерная точка границы земельного участка, сведения о которой отсутствуют в ЕГРН, местоположение которой определено при кадастровых работах (новая характерная точка)

Выносной лист 2

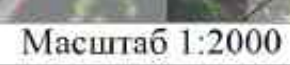



Схема границ земельных участков

Условные обозначения

- Часть границы, местоположение которой определено при выполнении кадастровых работ
- - Характерная точка границы земельного участка, сведения ЕГРН о которой соответствуют требованиям, установленным в соответствии с частью 13 статьи 22 Федерального закона от 13 июля 2015 г. N 218-ФЗ "О государственной регистрации недвижимости"
- - Характерная точка контура здания, сооружения, объекта незавершенного строительства
- - Характерная точка границы, сведения о которой позволяют однозначно определить ее положение на местности
- 47:03-7.195 - Территориальная зона 47:03-7.195 — Жилая зона
- 47:03-6.2190 - Зона с особыми условиями использования территории 47:03-6.2120 — Прибрежная защитная полоса
- 1(459) - Обозначение характерной точки, местоположение которой не изменилось или было уточнено
- ~~255~~ - Обозначение ликвидируемой характерной точки
- н1У - Обозначение новой характерной точки
- :504 - Кадастровый номер земельного участка
- :7 - Исправляемый земельный участок
- :249 - Уточняемый земельный участок
- 47:03:1207002-17.1 - Обозначение публичного сервитута
- :1844 - Кадастровый номер здания
- :3204 - Кадастровый номер сооружения
- :2144 - Кадастровый номер объекта незавершенного строительства
- :20282 - Уточняемый объект незавершенного строительства
- :10029 - Уточняемое здание
- :3081 (1) - Обозначение контура здания
- :3261 (1) - Обозначение контура сооружения
- Часть границы, сведения ЕГРН о которой позволяют однозначно определить ее положение на местности
- Часть контура, образованного проекцией вновь образованного наземного конструктивного элемента здания, сооружения, объекта незавершенного строительства
- Часть контура, образованного проекцией существующего в ЕГРН наземного конструктивного элемента здания, сооружения, объекта незавершенного строительства
- Граница кадастрового квартала
- Граница территориальной зоны
- Граница зоны с особыми условиями
- - Характерная точка границы земельного участка, сведения о которой отсутствуют в ЕГРН, местоположение которой определено при кадастровых работах (новая характерная точка)

Схема границ земельных участков

Выносной лист 3

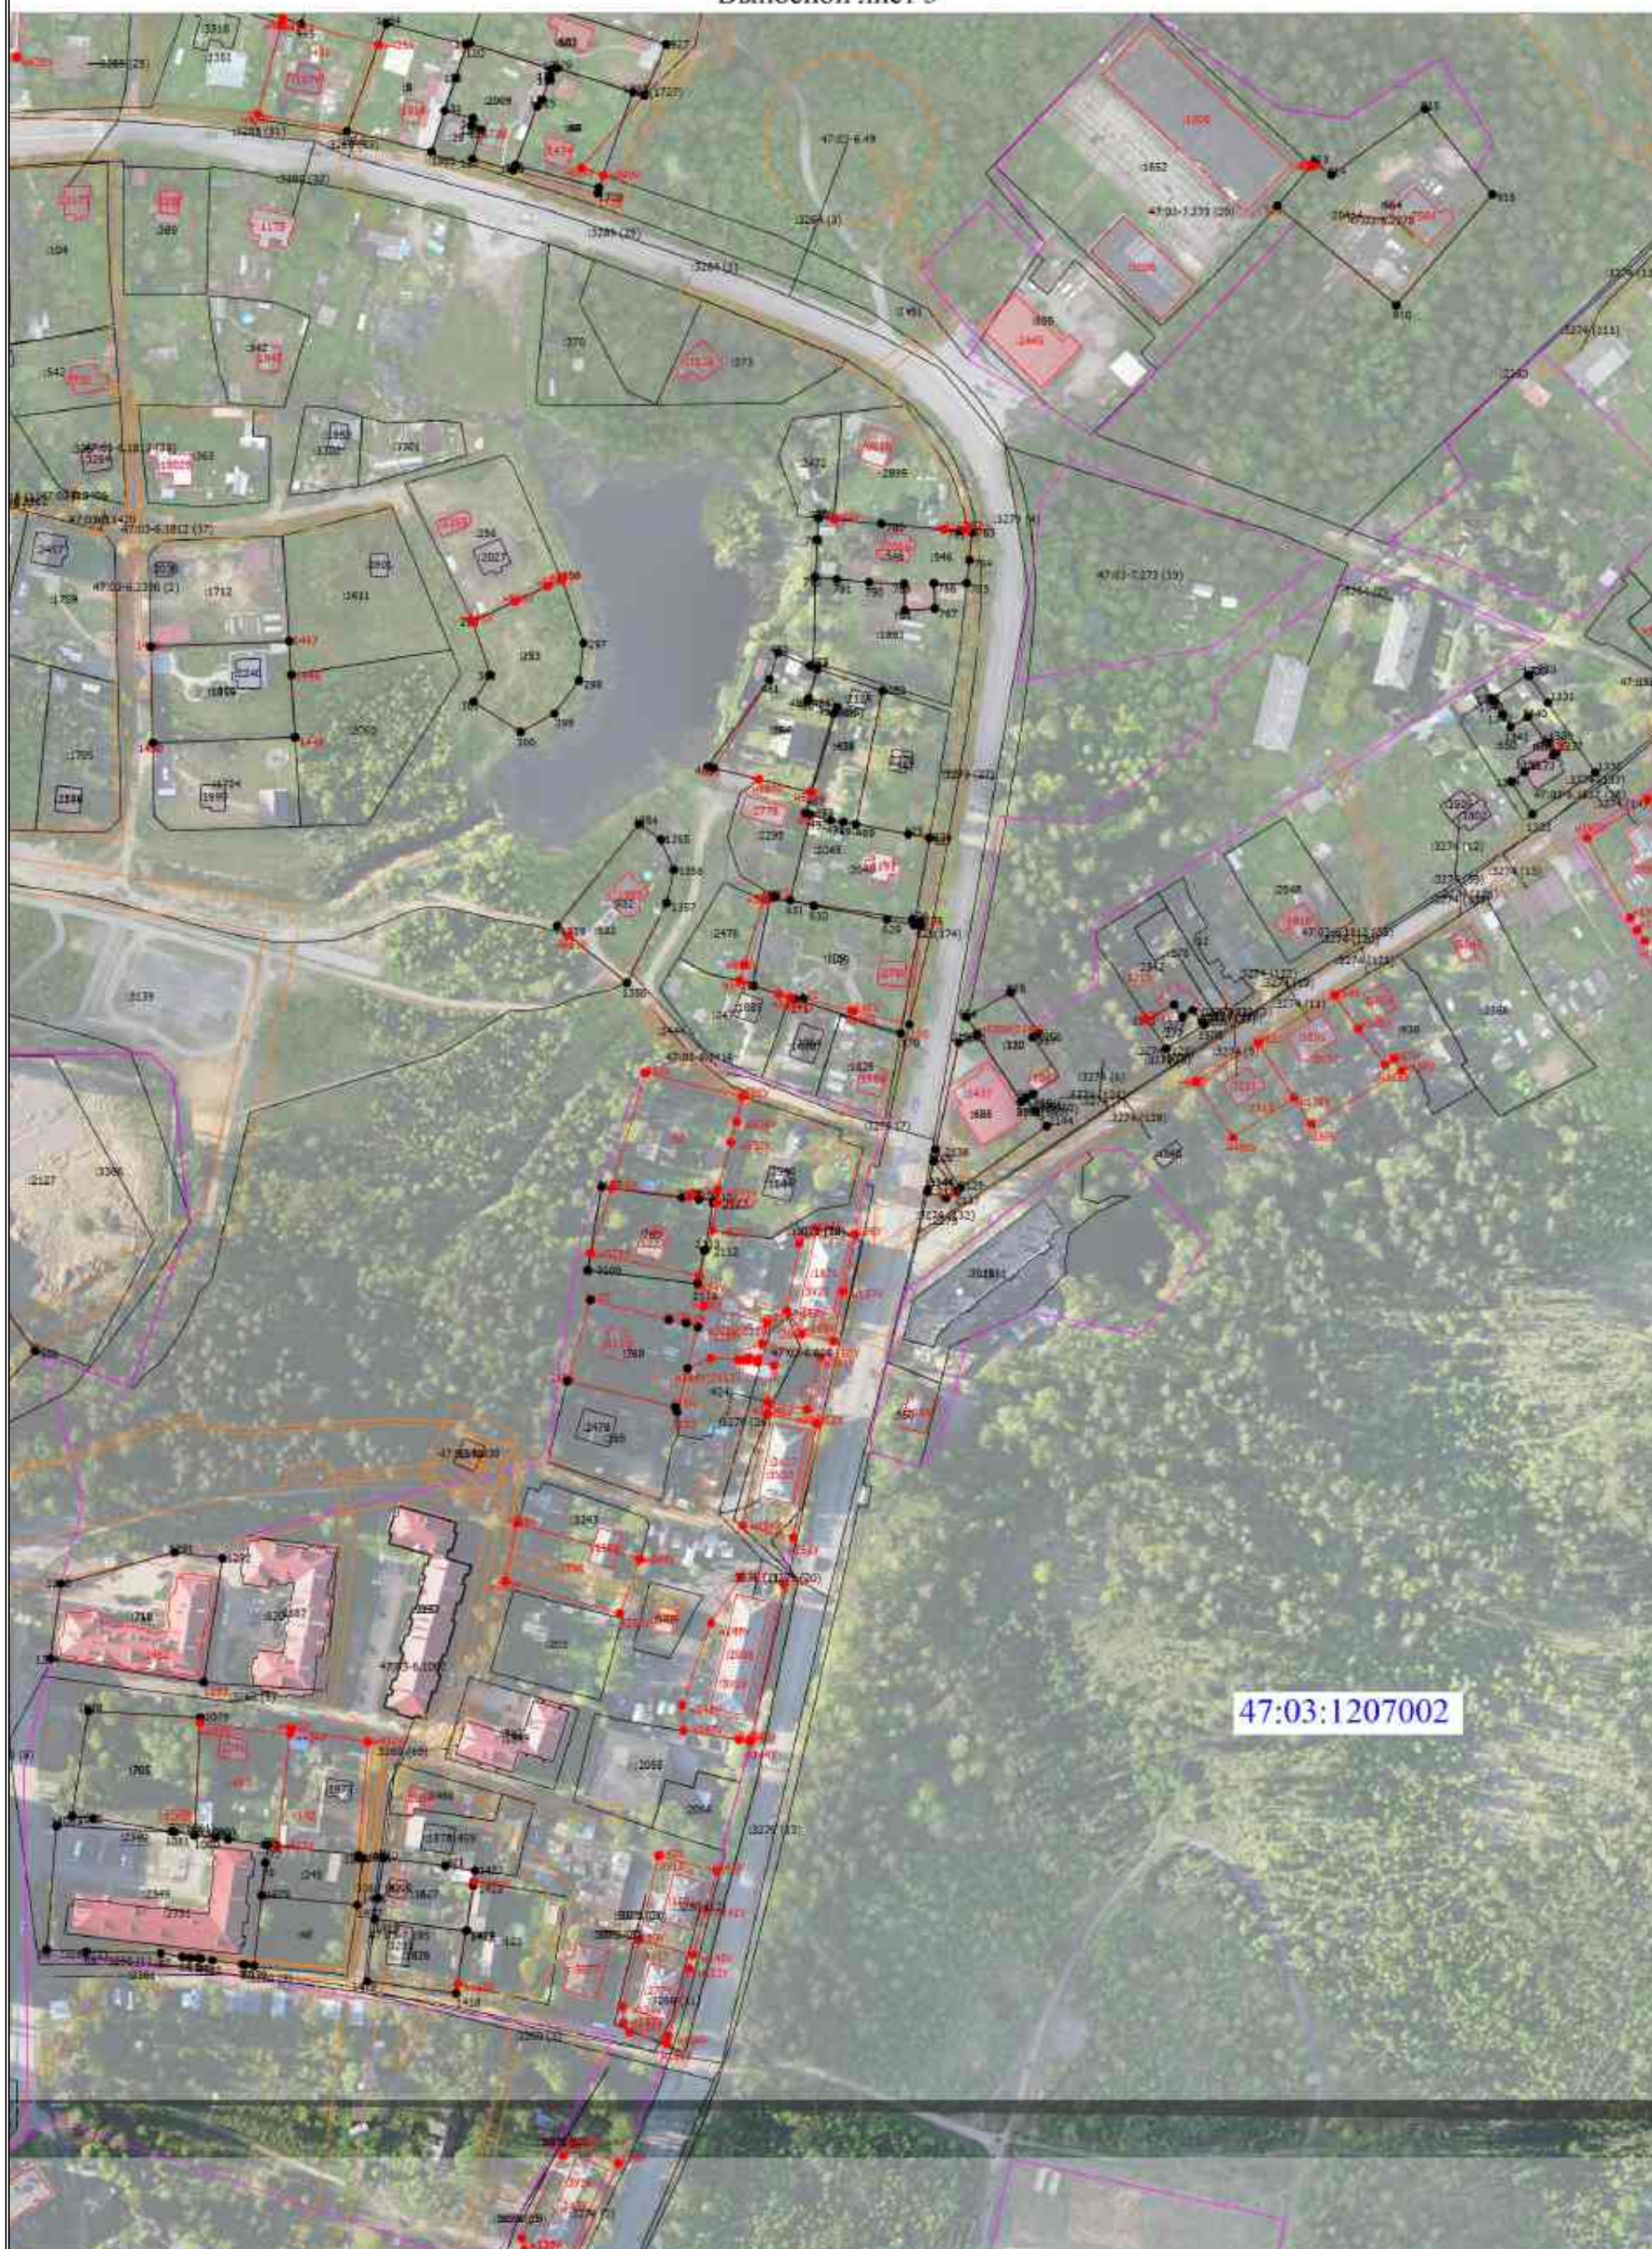

Масштаб 1:2200

Схема границ земельных участков

Условные обозначения

- - Часть границы, местоположение которой определено при выполнении кадастровых работ
- - Характерная точка границы земельного участка, сведения ЕГРН о которой соответствуют требованиям, установленным в соответствии с частью 13 статьи 22 Федерального закона от 13 июля 2015 г. N 218-ФЗ "О государственной регистрации недвижимости"
- - Характерная точка контура здания, сооружения, объекта незавершенного строительства
- - Характерная точка границы, сведения о которой позволяют однозначно определить ее положение на местности
- 47:03-7.273 (19) - Территориальная зона 47:03-7.195 — Жилая зона
- 47:03-6.2278 - Зона с особыми условиями использования территории 47:03-6.2120 — Прибрежная защитная полоса
- 1(459) - Обозначение характерной точки, местоположение которой не изменилось или было уточнено
- 255 - Обозначение ликвидируемой характерной точки
- n1Y - Обозначение новой характерной точки
- 3366 - Кадастровый номер земельного участка
- 2349 - Исправляемый земельный участок
- 20654 - Уточняемый земельный участок
- 1870 - Кадастровый номер здания
- 3019 - Кадастровый номер сооружения
- 2144 - Кадастровый номер объекта незавершенного строительства
- 2780 - Уточняемый объект незавершенного строительства
- 10029 - Уточняемое здание
- 3260 (1) - Обозначение контура сооружения
- - Часть границы, сведения ЕГРН о которой позволяют однозначно определить ее положение на местности
- - Часть контура, образованного проекцией вновь образованного наземного конструктивного элемента здания, сооружения, объекта незавершенного строительства
- - Часть контура, образованного проекцией существующего в ЕГРН наземного конструктивного элемента здания, сооружения, объекта незавершенного строительства
- - Граница кадастрового квартала
- - Граница зоны с особыми условиями
- - Характерная точка границы земельного участка, сведения о которой отсутствуют в ЕГРН, местоположение которой определено при кадастровых работах (новая характерная точка)
- 3Y16 - Образующий земельный участок
- - Часть контура, образованного проекцией вновь образованного надземного конструктивного элемента здания, сооружения, объекта незавершенного строительства
- - Граница населенного пункта
- - Граница территориальной зоны

Схема границ земельных участков

Выносной лист 4



Масштаб 1:2500

Схема границ земельных участков

Условные обозначения

- Часть границы, местоположение которой определено при выполнении кадастровых работ
- - Характерная точка границы земельного участка, сведения ЕГРН о которой соответствуют требованиям, установленным в соответствии с частью 13 статьи 22 Федерального закона от 13 июля 2015 г. N 218-ФЗ "О государственной регистрации недвижимости"
 - - Характерная точка контура здания, сооружения, объекта незавершенного строительства
 - - Характерная точка границы, сведения о которой позволяют однозначно определить ее положение на местности
- 47:03-6.2120 (3)

- Зона с особыми условиями использования территории 47:03-6.2120 — Прибрежная защитная полоса
- 1(459)

- Обозначение характерной точки, местоположение которой не изменилось или было уточнено
- ~~255~~

- Обозначение ликвидируемой характерной точки
- ~~н1У~~

- Обозначение новой характерной точки
- ~~20539~~

- Кадастровый номер земельного участка
- ~~1884~~

- Исправляемый земельный участок
- ~~1431~~

- Уточняемый земельный участок
- ~~47:03-1207002-17.1~~

- Обозначение публичного сервитута
- ~~2086~~

- Кадастровый номер здания
- ~~3202~~

- Кадастровый номер сооружения
- ~~20282~~

- Уточняемый объект незавершенного строительства
- ~~1114~~

- Уточняемое здание
- ~~972 (1)~~

- Обозначение контура земельного участка
- ~~2988 (1)~~

- Обозначение контура здания
- ~~3260 (1)~~

- Обозначение контура сооружения
- Часть границы, сведения ЕГРН о которой позволяют однозначно определить ее положение на местности
- Часть контура, образованного проекцией вновь образованного наземного конструктивного элемента здания, сооружения, объекта незавершенного строительства
- Часть контура, образованного проекцией существующего в ЕГРН наземного конструктивного элемента здания, сооружения, объекта незавершенного строительства
- Граница кадастрового квартала
- Граница территориальной зоны
- Граница зоны с особыми условиями
- - Характерная точка границы земельного участка, сведения о которой отсутствуют в ЕГРН, местоположение которой определено при кадастровых работах (новая характерная точка)
- 47:03-7.195

- Территориальная зона 47:03-7.195 — Жилая зона

Схема границ земельных участков

Выносной лист 5



Масштаб 1:1500

Схема границ земельных участков

Условные обозначения

- - Часть границы, местоположение которой определено при выполнении кадастровых работ
- - Характерная точка границы земельного участка, сведения ЕГРН о которой соответствуют требованиям, установленным в соответствии с частью 13 статьи 22 Федерального закона от 13 июля 2015 г. N 218-ФЗ "О государственной регистрации недвижимости"
- - Характерная точка контура здания, сооружения, объекта незавершенного строительства
- - Характерная точка границы, сведения о которой позволяют однозначно определить ее положение на местности
- 47:03-7.482 (1) - Территориальная зона 47:03-7.195 — Жилая зона
- 47:03-6.2375 - Зона с особыми условиями использования территории 47:03-6.2120 — Прибрежная защитная полоса
- 1(459) - Обозначение характерной точки, местоположение которой не изменилось или было уточнено
- 255 - Обозначение ликвидируемой характерной точки
- н1У - Обозначение новой характерной точки
- 352 - Кадастровый номер земельного участка
- :3116 - Исправляемый земельный участок
- :157 - Уточняемый земельный участок
- :1850 - Кадастровый номер здания
- :3124 - Кадастровый номер сооружения
- :9910 - Уточняемое здание
- :3299 (3) - Обозначение контура сооружения
- - Часть границы, сведения ЕГРН о которой позволяют однозначно определить ее положение на местности
- - Часть контура, образованного проекцией вновь образованного наземного конструктивного элемента здания, сооружения, объекта незавершенного строительства
- - Часть контура, образованного проекцией существующего в ЕГРН наземного конструктивного элемента здания, сооружения, объекта незавершенного строительства
- - Граница кадастрового квартала
- - - - - Граница территориальной зоны
- - - - - Граница зоны с особыми условиями
- - Характерная точка границы земельного участка, сведения о которой отсутствуют в ЕГРН, местоположение которой определено при кадастровых работах (новая характерная точка)
- :1630 - Уточняемое сооружение
- :133/1 - Кадастровый номер части земельного участка

Схема границ земельных участков

Выносной лист 6



Масштаб 1:2000

Схема границ земельных участков

Условные обозначения	
	- Часть границы, местоположение которой определено при выполнении кадастровых работ
	- Характерная точка границы земельного участка, сведения ЕГРН о которой соответствуют требованиям, установленным в соответствии с частью 13 статьи 22 Федерального закона от 13 июля 2015 г. N 218-ФЗ "О государственной регистрации недвижимости"
	- Характерная точка контура здания, сооружения, объекта незавершенного строительства
	- Характерная точка границы, сведения о которой позволяют однозначно определить ее положение на местности
47:03-7.97 (1)	- Территориальная зона 47:03-7.195 — Жилая зона
47:03-6.2158	- Зона с особыми условиями использования территории 47:03-6.2120 — Прибрежная защитная полоса
1(459)	- Обозначение характерной точки, местоположение которой не изменилось или было уточнено
255	- Обозначение ликвидируемой характерной точки
н1У	- Обозначение новой характерной точки
473	- Кадастровый номер земельного участка
:155	- Исправляемый земельный участок
267	- Уточняемый земельный участок
1847	- Кадастровый номер здания
3219	- Кадастровый номер сооружения
2601	- Уточняемый объект незавершенного строительства
:13370	- Уточняемое здание
2143 (1)	- Обозначение контура здания
11403 (1)	- Обозначение контура сооружения
	- Часть границы, сведения ЕГРН о которой позволяют однозначно определить ее положение на местности
	- Часть контура, образованного проекцией вновь образованного наземного конструктивного элемента здания, сооружения, объекта незавершенного строительства
	- Часть контура, образованного проекцией существующего в ЕГРН наземного конструктивного элемента здания, сооружения, объекта незавершенного строительства
	- Граница кадастрового квартала
	- Граница территориальной зоны
	- Граница зоны с особыми условиями
	- Характерная точка границы земельного участка, сведения о которой отсутствуют в ЕГРН, местоположение которой определено при кадастровых работах (новая характерная точка)

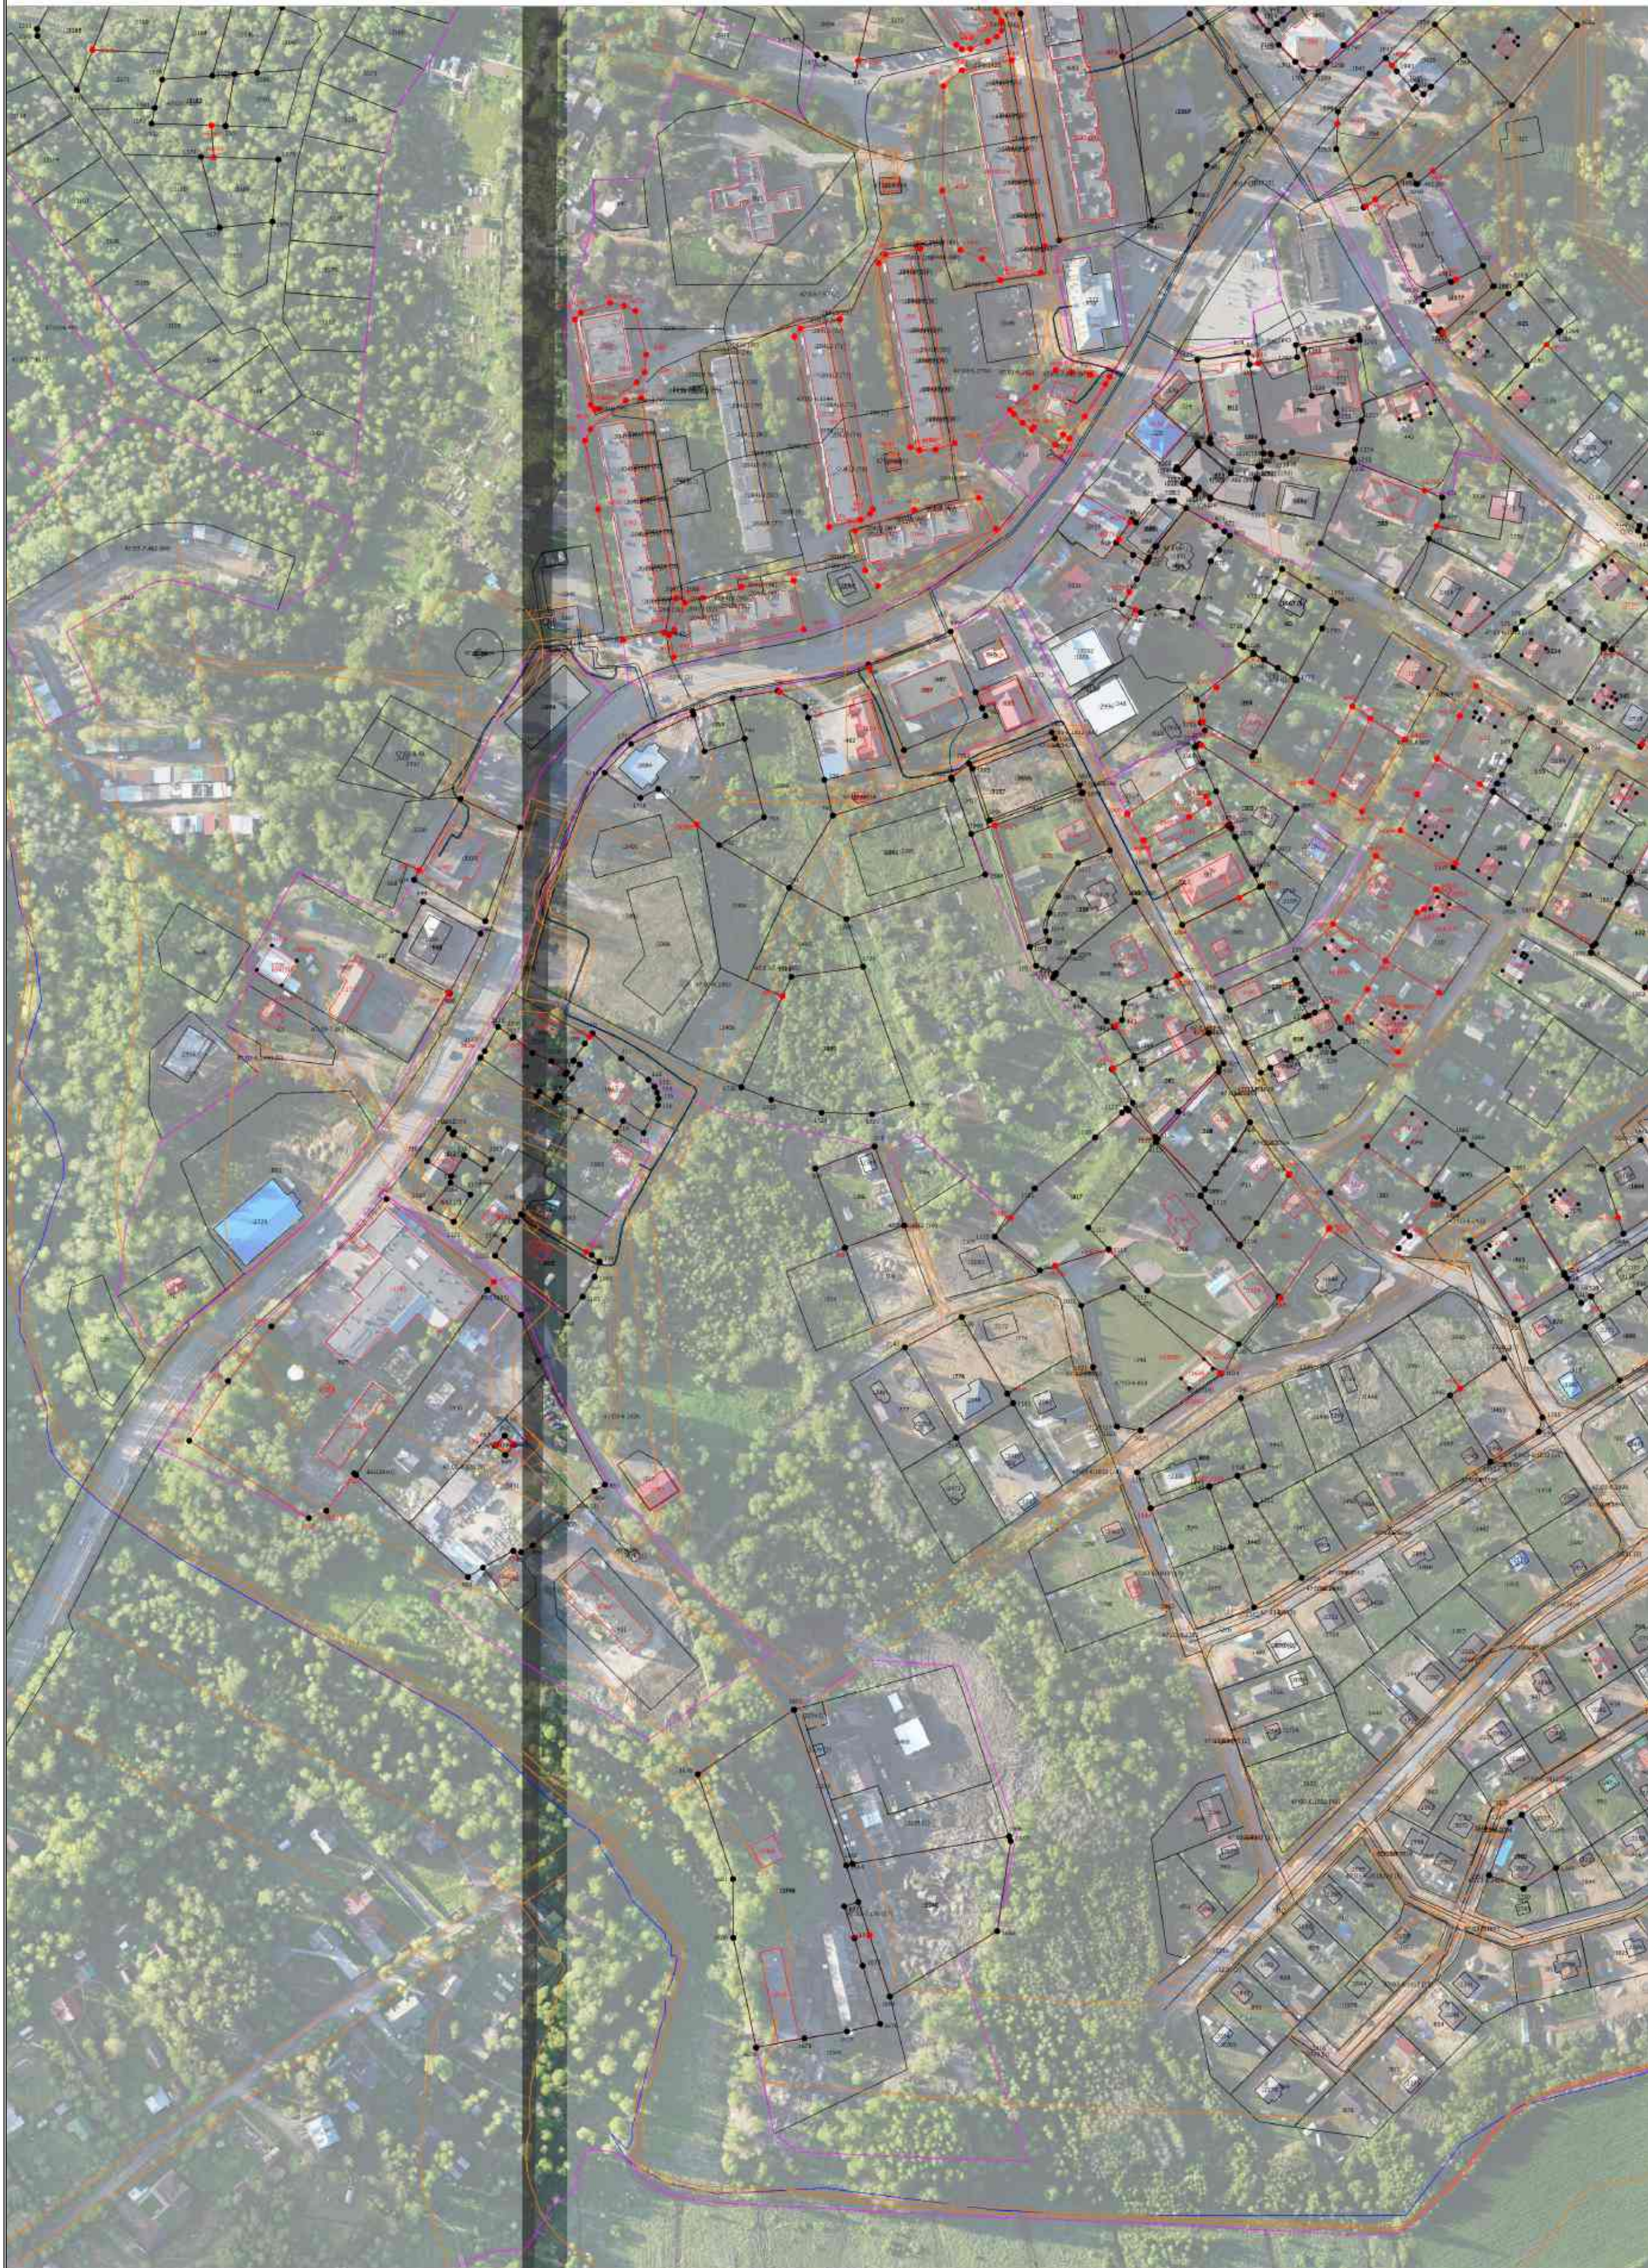


Схема границ земельных участков

Условные обозначения

- Часть границы, местоположение которой определено при выполнении кадастровых работ
- Характерная точка границы земельного участка, сведения ЕГРН о которой соответствуют требованиям, установленным в соответствии с частью 13 статьи 22 Федерального закона от 13 июля 2015 г. N 218-ФЗ "О государственной регистрации недвижимости"
- Характерная точка контура здания, сооружения, объекта незавершенного строительства
- Характерная точка границы, сведения о которой позволяют однозначно определить ее положение на местности
- 47:03-7.259 - Территориальная зона 47:03-7.195 — Жилая зона
- 47:03-6.2158 - Зона с особыми условиями использования территории 47:03-6.2120 — Прибрежная защитная полоса
- 1(459) - Обозначение характерной точки, местоположение которой не изменилось или было уточнено
- 255 - Обозначение ликвидируемой характерной точки
- н1У - Обозначение новой характерной точки
- 473 - Кадастровый номер земельного участка
- :1617 - Исправляемый земельный участок
- :451 - Уточняемый земельный участок
- :1842 - Кадастровый номер здания
- :3216 - Кадастровый номер сооружения
- :2074 - Кадастровый номер объекта незавершенного строительства
- :2601 - Уточняемый объект незавершенного строительства
- :10233 - Уточняемое здание
- :812 (1) - Обозначение контура земельного участка
- :1667 (1) - Обозначение контура здания
- :3220 (1) - Обозначение контура сооружения
- Часть границы, сведения ЕГРН о которой позволяют однозначно определить ее положение на местности
- Часть контура, образованного проекцией вновь образованного наземного конструктивного элемента здания, сооружения, объекта незавершенного строительства
- Часть контура, образованного проекцией существующего в ЕГРН наземного конструктивного элемента здания, сооружения, объекта незавершенного строительства
- Граница кадастрового квартала
- Граница территориальной зоны
- Граница зоны с особыми условиями
- Характерная точка границы земельного участка, сведения о которой отсутствуют в ЕГРН, местоположение которой определено при кадастровых работах (новая характерная точка)
- 47:03-8.40 - Территория объекта культурного наследия 47:03-8.40 — Территория объекта культурного наследия

Схема границ земельных участков

Выносной лист 8



Масштаб 1:600

Схема границ земельных участков

Условные обозначения

	- Часть границы, местоположение которой определено при выполнении кадастровых работ
•	- Характерная точка границы земельного участка, сведения ЕГРН о которой соответствуют требованиям, установленным в соответствии с частью 13 статьи 22 Федерального закона от 13 июля 2015 г. N 218-ФЗ "О государственной регистрации недвижимости"
•	- Характерная точка контура здания, сооружения, объекта незавершенного строительства
•	- Характерная точка границы, сведения о которой позволяют однозначно определить ее положение на местности
47:03-7.195	- Территориальная зона 47:03-7.195 — Жилая зона
47:03-6.2158	- Зона с особыми условиями использования территории 47:03-6.2120 — Прибрежная защитная полоса
1(459)	- Обозначение характерной точки, местоположение которой не изменилось или было уточнено
<u>255</u>	- Обозначение ликвидируемой характерной точки
n1Y	- Обозначение новой характерной точки
:665E	- Кадастровый номер земельного участка
:1884	- Исправляемый земельный участок
:249	- Уточняемый земельный участок
47:03:1207002-17.1	- Обозначение публичного сервитута
:1842	- Кадастровый номер здания
:3216	- Кадастровый номер сооружения
:2074	- Кадастровый номер объекта незавершенного строительства
:20282	- Уточняемый объект незавершенного строительства
:10029	- Уточняемое здание
:612 (1)	- Обозначение контура земельного участка
:2143 (1)	- Обозначение контура здания
:11403 (1)	- Обозначение контура сооружения
	- Часть границы, сведения ЕГРН о которой позволяют однозначно определить ее положение на местности
	- Часть контура, образованного проекцией вновь образованного наземного конструктивного элемента здания, сооружения, объекта незавершенного строительства
	- Часть контура, образованного проекцией существующего в ЕГРН наземного конструктивного элемента здания, сооружения, объекта незавершенного строительства
	- Граница кадастрового квартала
	- Граница территориальной зоны
	- Граница зоны с особыми условиями

Схема границ земельных участков

- - Характерная точка границы земельного участка, сведения о которой отсутствуют в ЕГРН, местоположение которой определено при кадастровых работах (новая характерная точка)
- 47:03-8.40 - Территория объекта культурного наследия 47:03-8.40 —
Территория объекта культурного наследия
- :1630 - Уточняемое сооружение
- :133/1 - Кадастровый номер части земельного участка